


4 A病棟				
外科、脳神経外科、泌尿器科				
4床	X	8室	=	32床
1床	X	8室	=	8床
特別1床	X	1室	=	1床
HCU			=	4床
計 45床				

4 B病棟				
内科、眼科、耳鼻咽喉科、歯科口腔外科				
4床	X	9室	=	36床
1床	X	8室	=	8床
特別1床	X	1室	=	1床
計 45床				

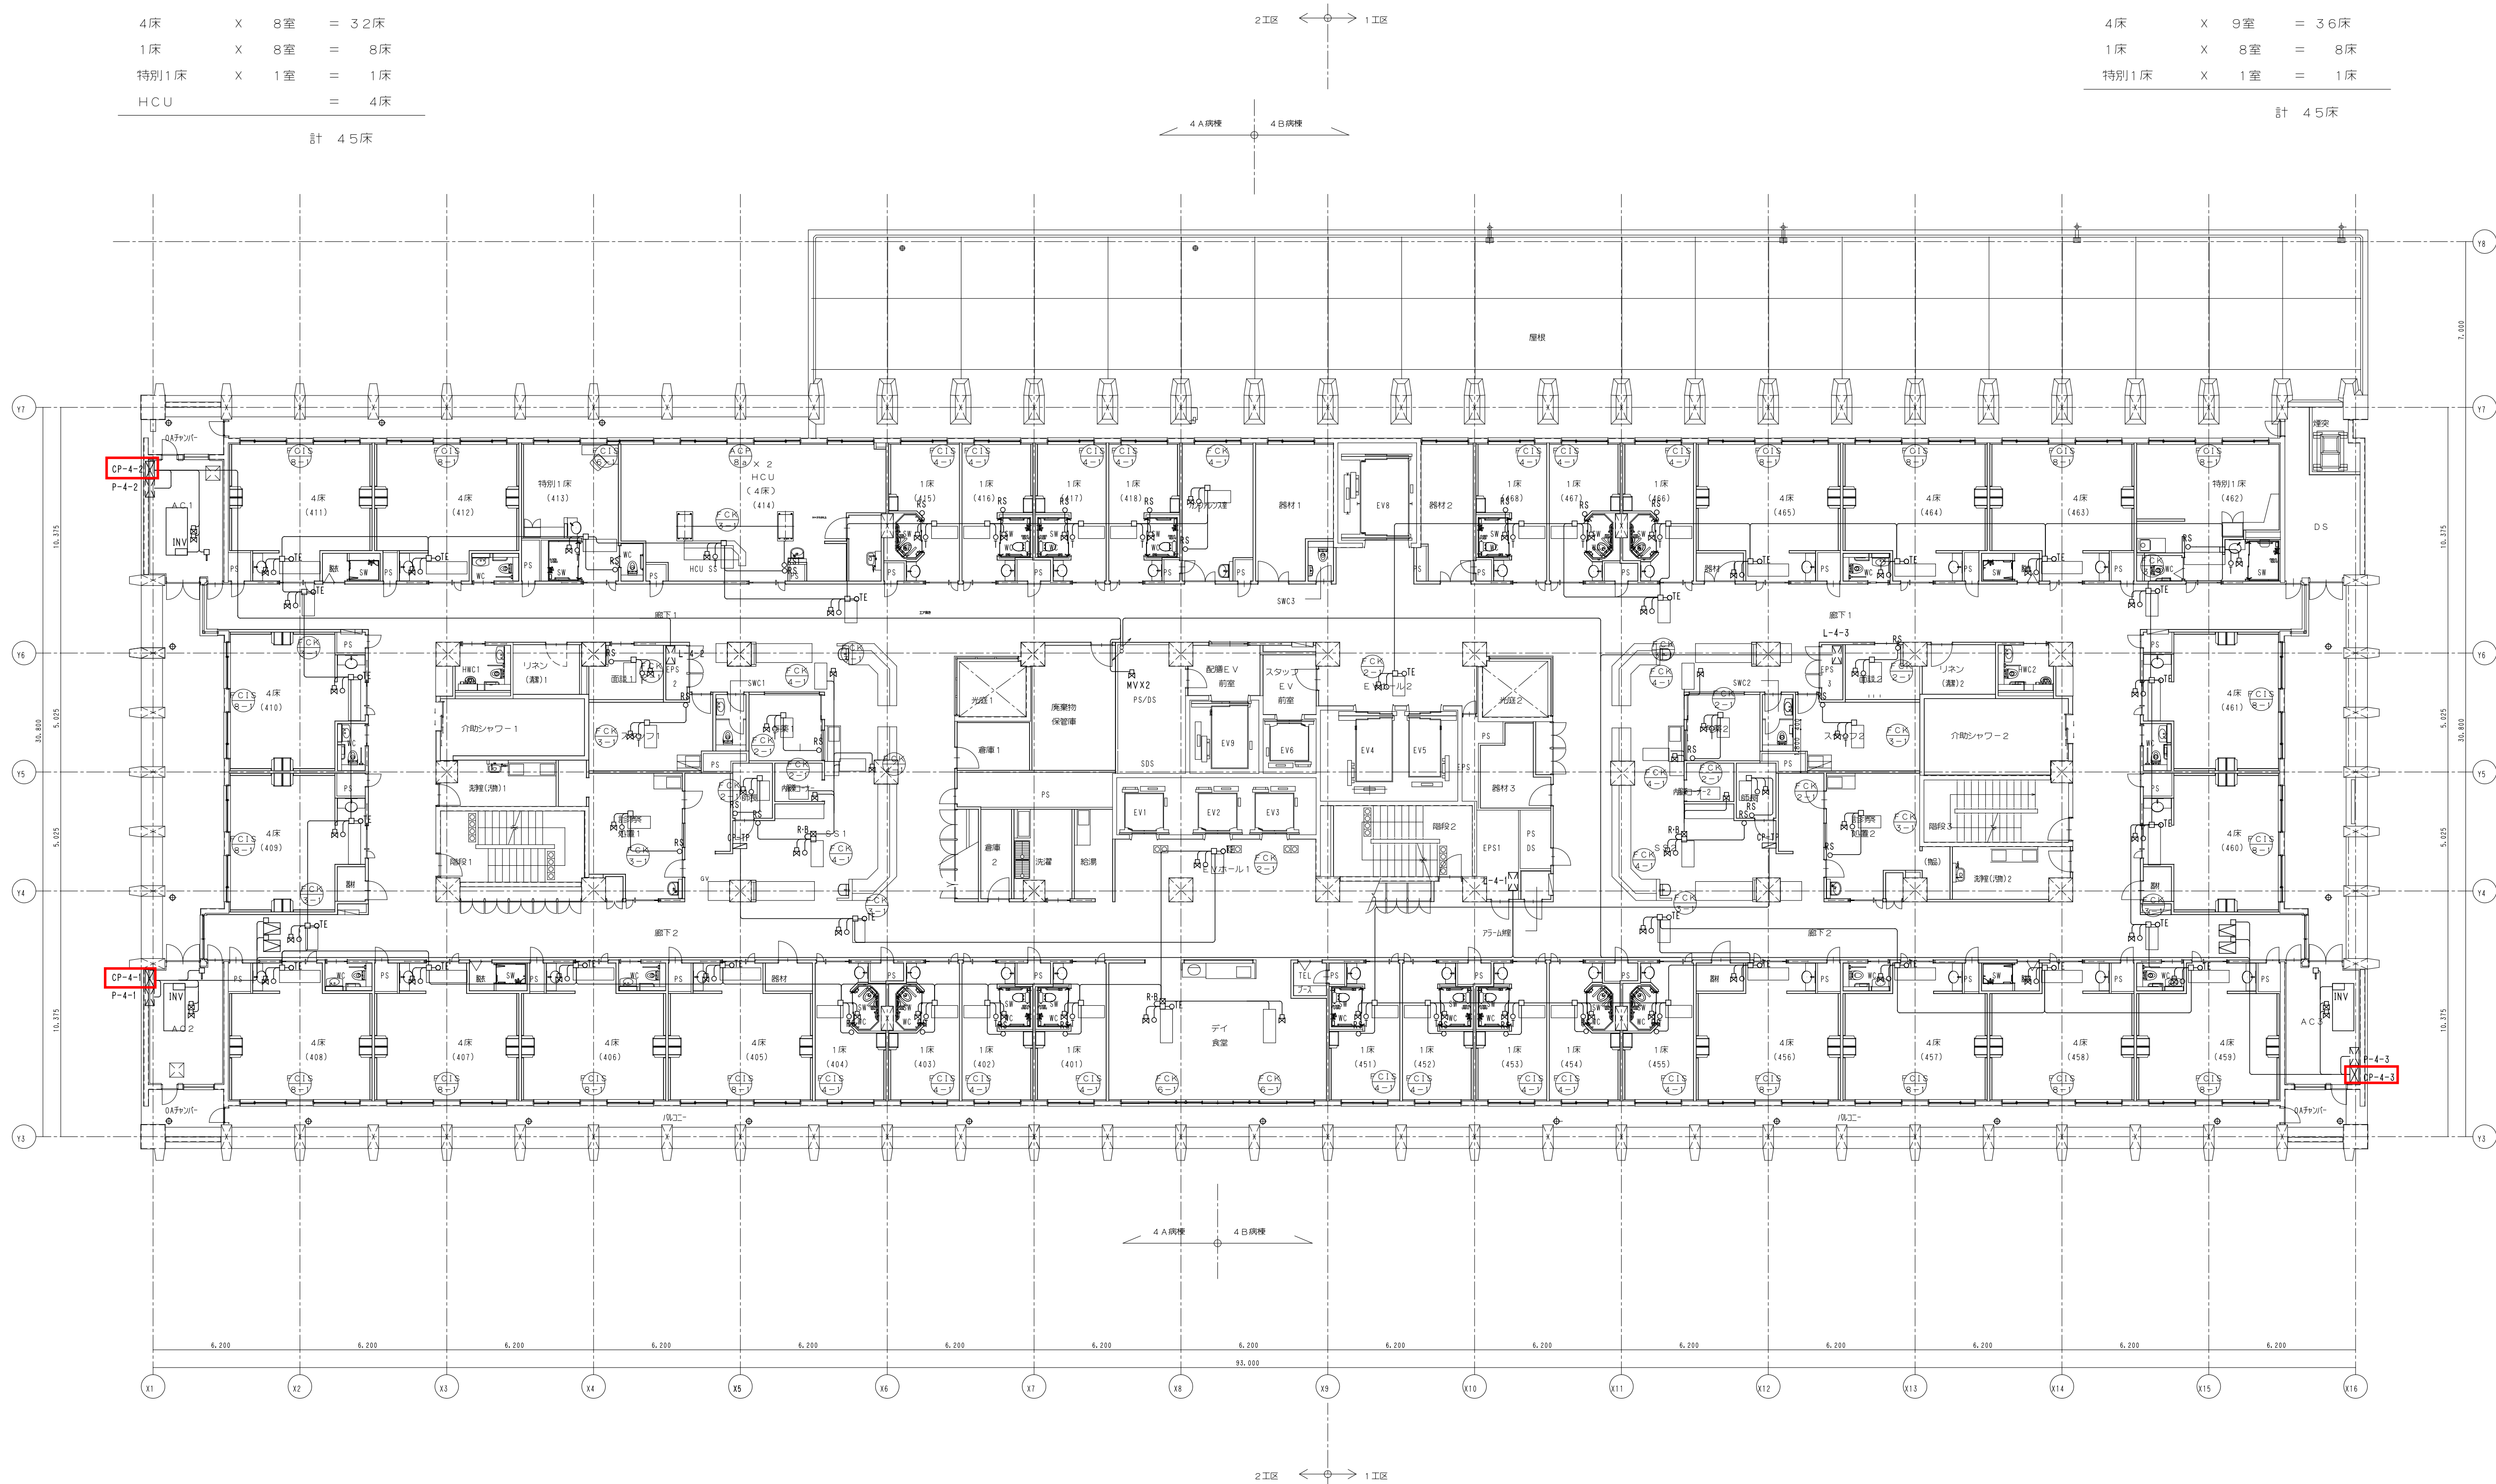

着工 平成23年3月31日			完成図 空調	施工者 空調 1工区	國和設備工業(株) (有)日向工業 (有)新興開発	特定建設工事共同企業体	施工者 空調 2工区	沖縄水質改良(株) (株)三星建設 ヤンマー沖縄(株)	特定建設工事共同企業体	設計者	山下・総合計画 設計共同企業体				代表 設計者	一級建築士 第215022号 藤田 衛	工事名称	沖縄県立新宮古病院施設整備工事(空調)	図面名称	自動制御設備 4階平面図 [2工区]	
竣工 平成25年2月28日											代表者:(株)山下 設計 (東京都知事 958号) 構成員:(株)総合計画設計 (沖縄県知事 114-1058号)	担当 設計者	一級建築士 第21444号 設備設計一級建築士 第394号 齋藤 一彦	工事場所	宮古島市平良字下里南原4 2 7番1	縮尺	1/150(A1) 1/300(A3)	図面番号	(通し番号) M-126		
監理 山下・総合計画 設計共同企業体																			施工主	沖縄県病院事業局	完成年度