

5 A 病棟

内科、小児科、結核・感染症

4床 X 9室 = 36床  
1床 X 5室 = 5床  
感染1床 X 6室 = 6床


計 47床

5 B 病棟

整形外科

4床 X 10室 = 40床  
1床 X 7室 = 7床

計 47床

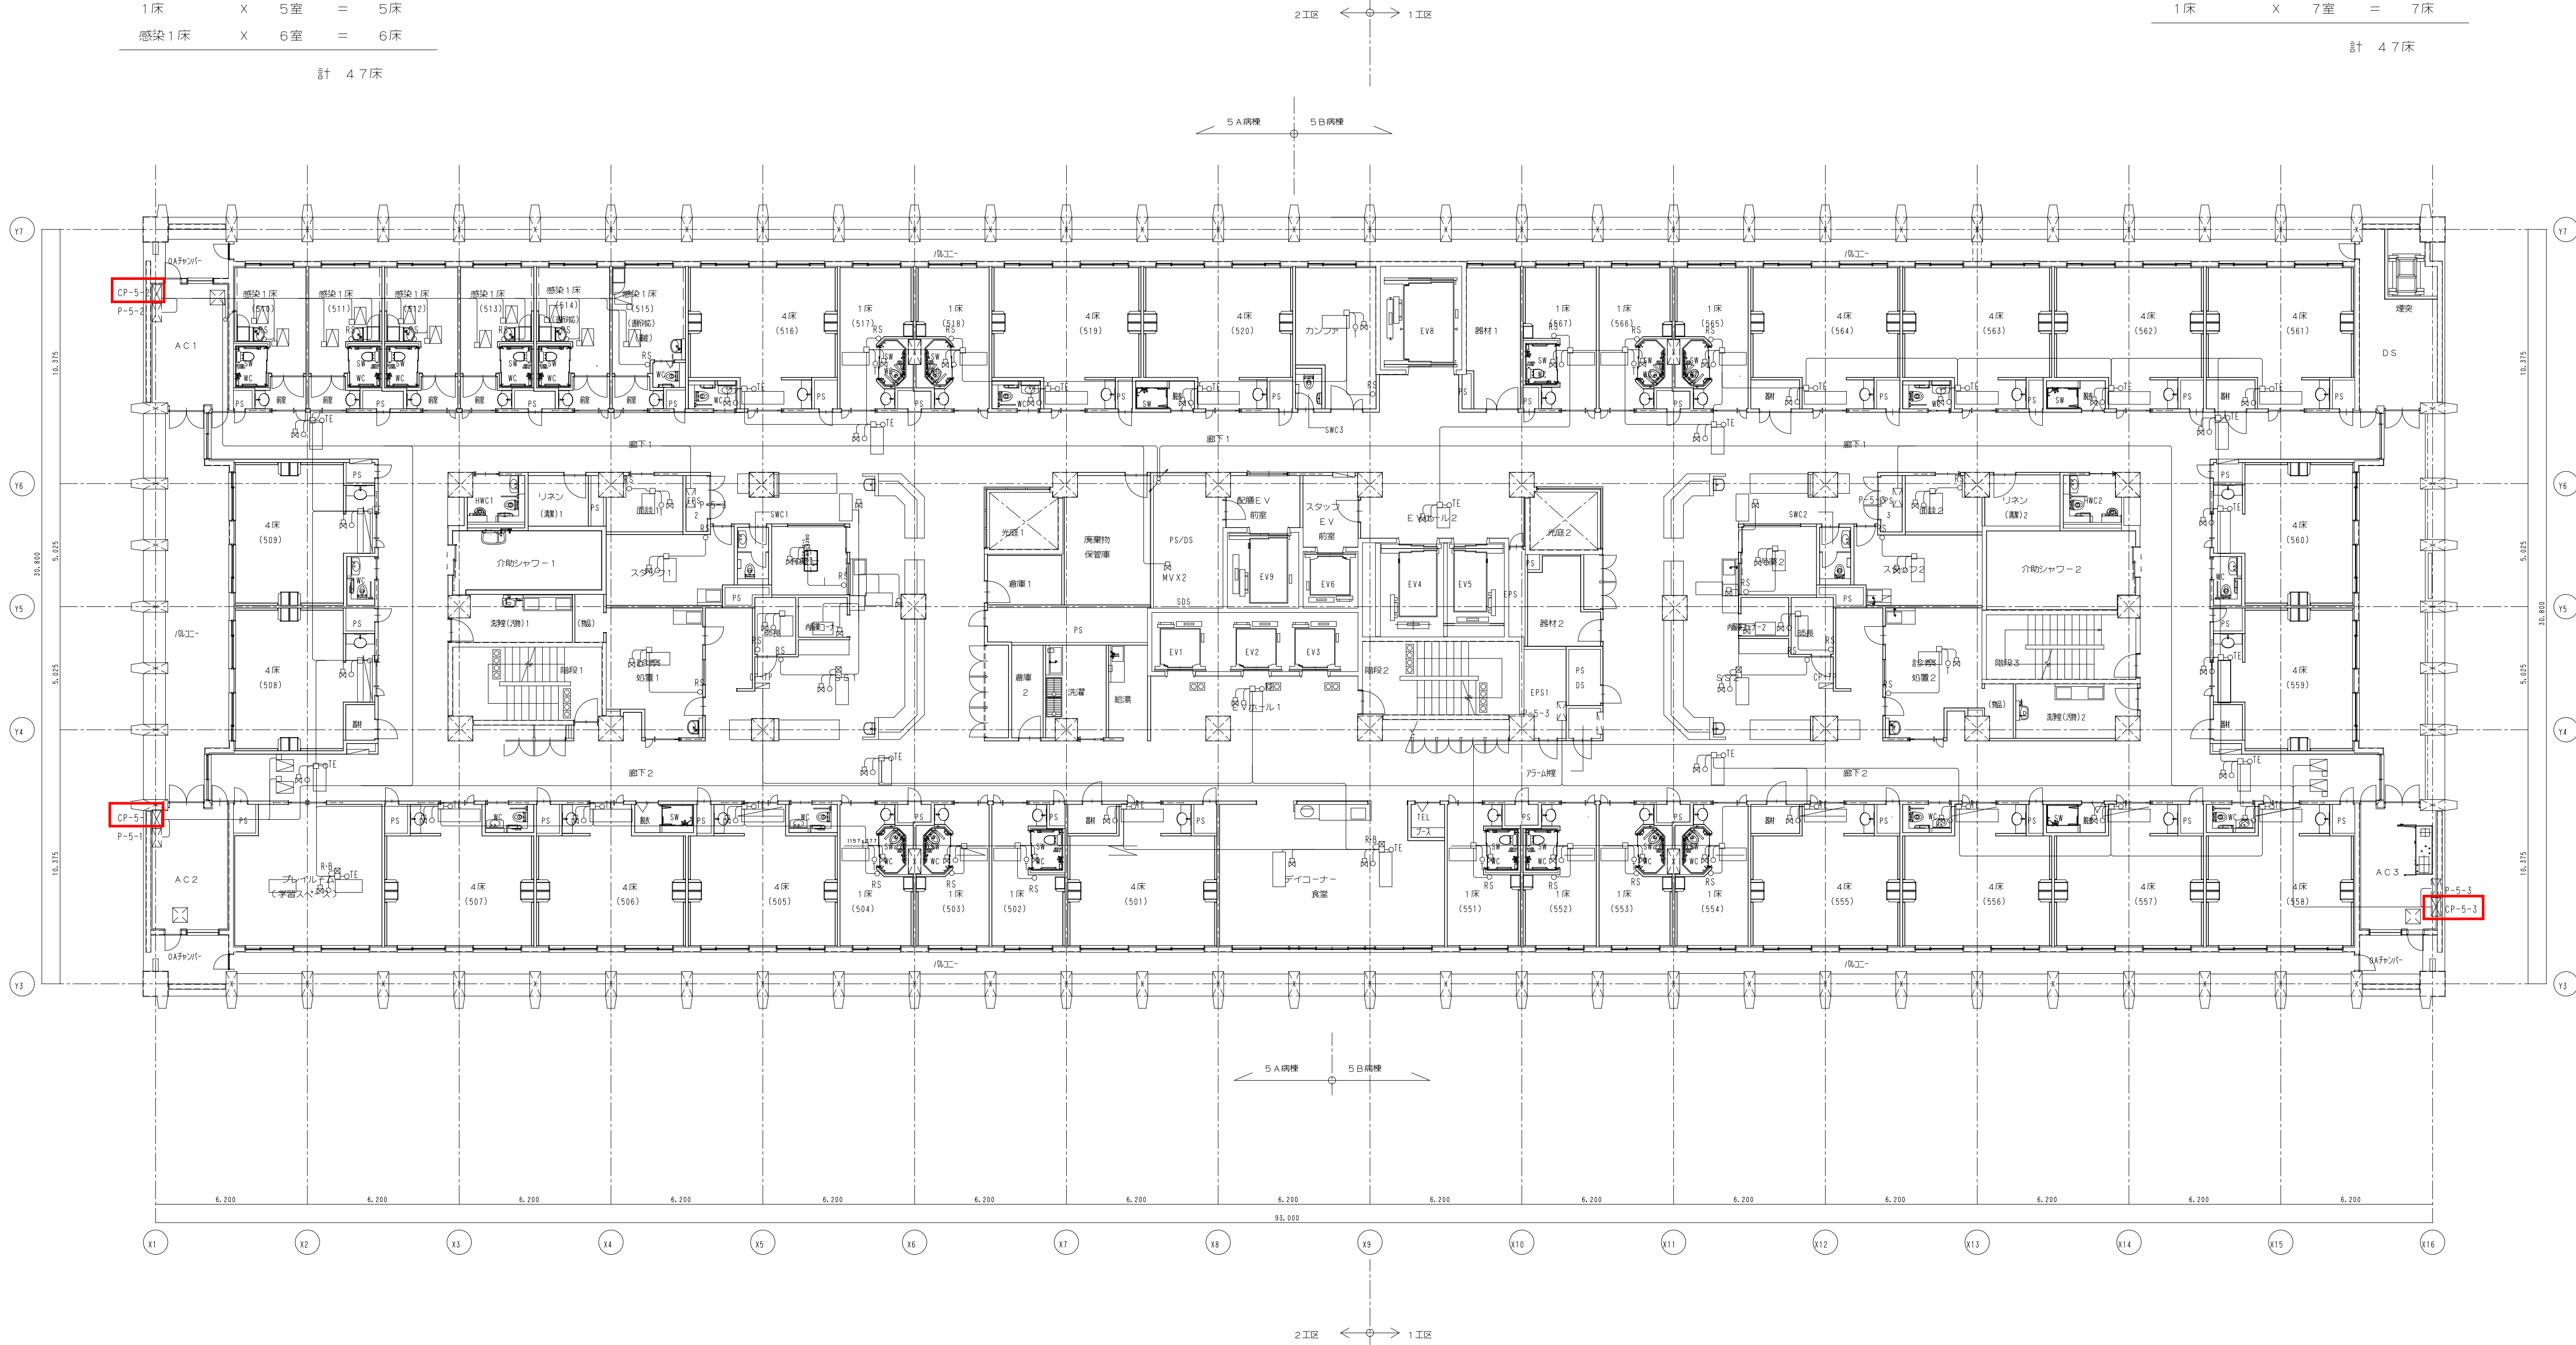

着工		平成23年3月31日		完成図	空調	1工区	国和設備工業(株) 有日商工業 有新興開発	特定建設工事共同企業体	施工者 空調 2工区	沖縄水質改良(株) (株)三星建設 ヤンマー沖縄(株)	特定建設工事共同企業体	設計者	山下・総合計画 設計共同企業体				代表 設計者	一級建築士 第215022号	藤田 衛	工事名称	沖縄県立新宮古病院施設整備工事(空調)	図面名称	自動制御設備 5階平面図		[2工区]
竣工		平成25年2月28日											代表者:(株)山下設計(東京都知事 958号) 構成員:(株)総合計画設計(沖縄県知事 114-1058号)	担当 設計者	一級建築士 第21444号 設備設計一級建築士 第944号	斎藤一彦	工事場所	宮古島市平良字下里南原427番1	縮尺	1/150(A1) 1/300(A3)	図面番号	(通し番号) M-127			
施工区		1工区	2工区										施主	沖縄県病院事業局	完成年度	平成24年度	(種類番号)	15-23							